

- Для Регистрационной Палаты

Инвентарный №	3946:001				
Условный №					
Кадастровый №					

Российская Федерация

Дочернее федеральное государственное унитарное предприятие
"Рязанское бюро технической инвентаризации, учета и оценки
недвижимости"

Извлечение из технического паспорта
~~на помещение в здании гражданского и производственного~~
~~назначения, гараж, гаражный бокс~~ на земельном
участке, нужное подчеркнуть: главной проходной конторы

Адрес:

Город г. Кораблино

Улица Мехстимовичев

Номер дома 12

Паспорт составлен по состоянию на 2.12.2002

Сведения о собственниках

№ п/п	Наименование собственника : Фамилия, имя, отчество или наименование юридического лица (по уставу)	Доля в праве	Документы, подтверждающие право собственности
	<u>ЗАО "Кортекс"</u>	<u>1</u>	<u>свид. о собств</u> <u>на приватизир.</u> <u>предпр. № 63</u> <u>от 18.01.93г.</u>

Общие сведения о здании, сооружении

Литера А

Назначение Главная проходная контора

Материал стен кирпичное

Техническая характеристика помещения

Помещение расположено I, II (этаж, ряд)

Общая (застроенная) площадь 1455,5 кв.м

(нужное подчеркнуть)

Инвентаризационная (действительная) стоимость объекта составляет :

В ценах 1969 г. Девяносто одна тысяча четыреста сорок шесть
(сумма прописью в руб.)

Экспликация к плану помещения лит. _____

№ по плану	Назначение помещения	Общая площадь (кв.м)	в том числе	
			Основная	Вспомогательная
Итого :				

В том числе возведено (перепланировано) самовольно _____

(номера помещений, литеры строений)

Позажные планы прилагаются.

Дата исполнения

"2" 12 2002 г.

Исполнил

[Signature]
 ф.и.о.



Масштаб Ряз.

Экспликация

к поэтажному плану здания (строения), расположенного по адресу: г. Кораблино, ул. Текстильщикова, 22

Дата записи и Литера по плану	Этаж	Номер помещения (квартиры)	Номер комнаты, кухни, корид. и пр.	Назначение частей помещений	Формула подсчета площади по внутреннему обмеру	Площадь по внутреннему обмеру, в кв.м. в том числе предназначенная под помещения														Высота внутр.	
						административные		лечебное													
						основная	вспомогательная	основная	вспомогательная	основная	вспомогательная	основная	вспомогательная	основная	вспомогательная	основная	вспомогательная	основная	вспомогательная		
1	2	3	4	5	6	7	8	9	10	11	12	13	14	15	16	17	18	19	20	21	
A	2		35	шкаф			0,9														
			36	кабинет		32,4															
			37	кабинет		36,4															
			38	кабинет		18,7															
			39	кабинет		35,3															
			40	кабинет		11,1															
			41	служебное			5,4														
			42	кабинет		15,9															
Итого по этажу 2:						746,0	513,1	232,9													
Всего в здании						1455,5	707,7	531,1	182,4	34,3											

Экспликация

К поэтажному плану здания (строения), расположенного по адресу: г. Корсаблино, ул. Текстильщиков 12

1	2	3	4	5	6	Площадь по внутреннему обмеру, в кв. м. в том числе предназначенная под помещения										21			
						Административные		лечебное											
Дата записи и Литера по плану	Этаж	Номер помещения (квартиры)	Номер комнаты, кухни, корид. и пр	Назначение частей помещений	Формула подсчета площади по внутреннему обмеру	основная	вспомогательная	основная	вспомогательная	основная	вспомогательная	основная	вспомогательная	основная	вспомогательная	основная	вспомогательная	Высота внутр.	
А	2		2	коридор		22,9	160,5												
			3	кабинет		10,3													
			4	кабинет		10,2													
			5	кабинет		10,2													
			6	кабинет		10,2													
			7	кабинет		10,6													
			8	кабинет		10,7													
			9	кабинет		21,7													
			10	кабинет		10,6													
			11	кабинет		11,2													
			12	кабинет		21,3													
			13	касса		8,2													
			14	кабинет		34,7													
			15	кабинет		10,5													
			16	кабинет		21,2													
			17	лестница		16,7													
			18	коридор		7,4													
			19	коридор		4,1													
			20	туалет		2,0													
			21	туалет		1,3													
			22	коридор		7,8													
			23	коридор		5,9													
			24	туалет		1,2													
			25	туалет		1,4													
			26	кабинет		15,9													
			27	кабинет		17,4													
			28	кабинет		14,1													
			29	кабинет		22,0													
			30	кабинет		17,0													
			31	кабинет		16,5													
			32	кабинет		31,6													
			33	тамбур		0,7													
			34	кабинет		16,5													


Экспликация


Дата записи и Литера по плану	Этаж	Номер помещения (квартиры)	Номер комнаты, кухни, коридр. и пр	Назначение частей помещений	Формула подсчета площади по внутреннему обмеру	Площадь по внутреннему обмеру, в кв.м. в том числе предназначенная под помещения														Высота внутр.	
						администра тивные		лечебное													
						основная	вспомо- гательная	основная	вспомо- гательная	основная	вспомо- гательная	основная	вспомо- гательная	основная	вспомо- гательная	основная	вспомо- гательная	основная	вспомо- гательная		
1	2	3	4	5	6	7	8	9	10	11	12	13	14	15	16	17	18	19	20	21	
A	1		1	тамбур			3,7														3,17
			2	тамбур			3,9														
			3	тамбур			3,8														
			4	тамбур			3,6														
			5	коридор			41,3														
			6	бюро пропусков		7,9															
			7	коридор			42,4														
			8	аптека				10,9													
			9	кабинет				11,5													
			10	кабинет				11,2													
			11	кабинет				11,2													
			12	кабинет				7,9													
			13	кабинет				7,4													
			14	кабинет				9,9													
			15	регистратура				5,6													
			16	кабинет				9,9													
			17	подсобное					3,9												
			18	коридор					2,1												
			19	коридор				2,5													
			20	коридор				0,0													
			21	лестница				16,7													
			22	туалет					1,2												
			23	туалет					1,3												
			24	подсобное					1,7												
			25	коридор					2,9												
			26	кабинет					4,8												
			27	коридор					21,2												
			28	кабинет					7,2												
			29	кабинет					11,4												
			30	кабинет					29,2												
			31	кабинет					17,1												
			32	кабинет					27,2												
			33	подсобное					7,3												

План строения

план I этажа

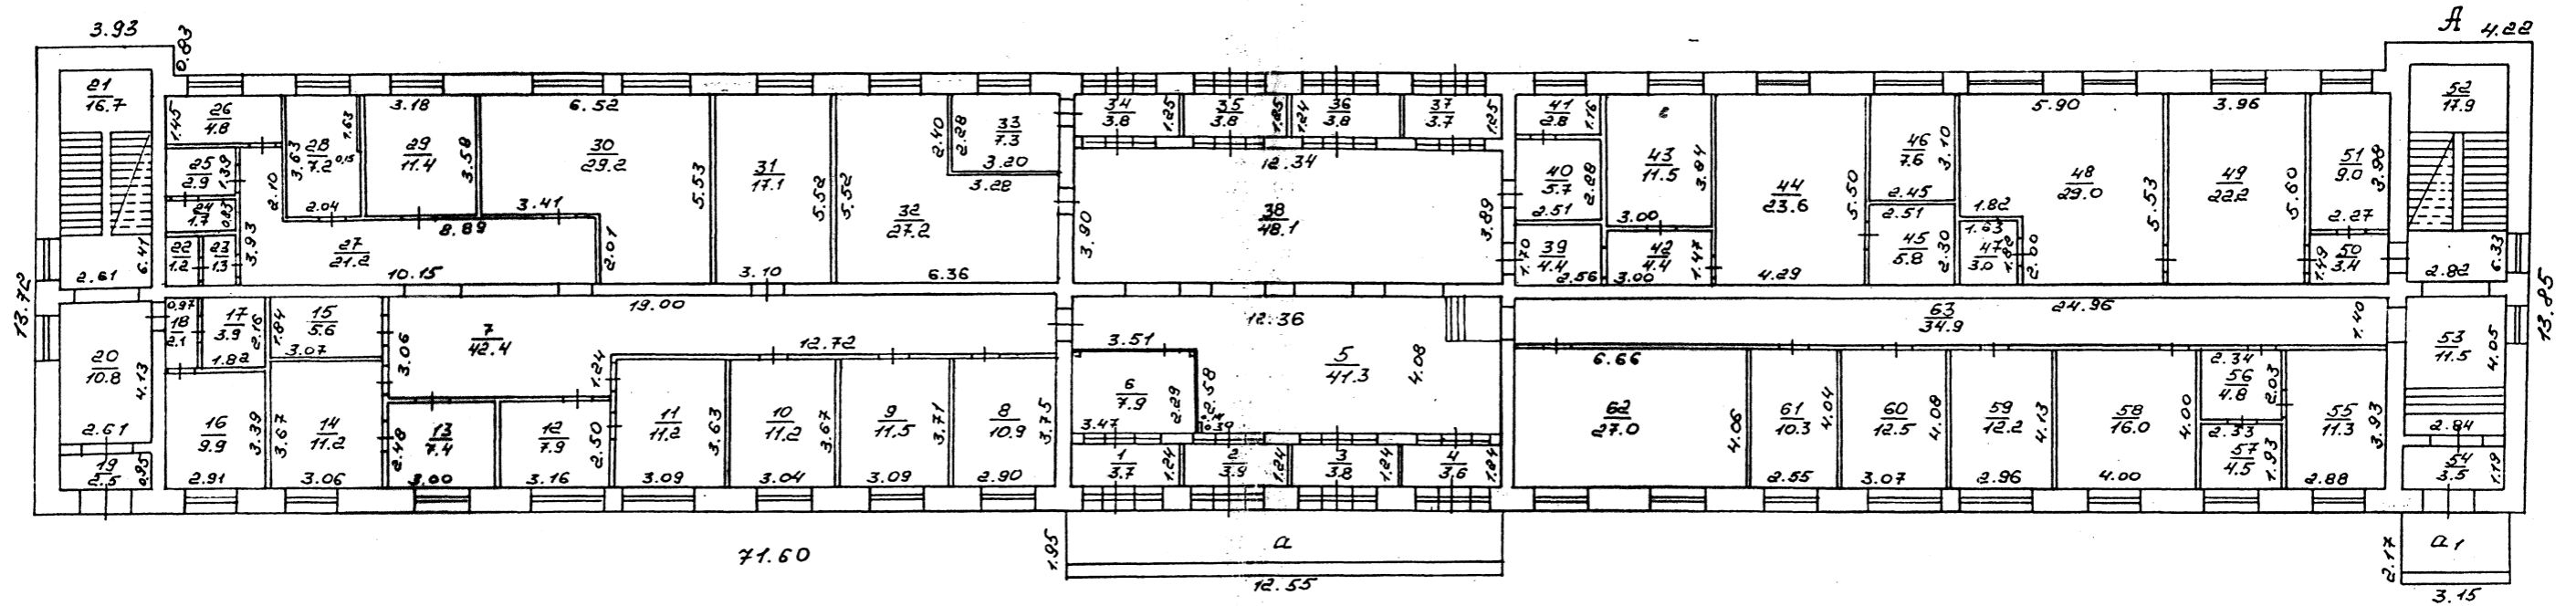


Масштаб 1:200
Ряз. БТИ

ПЛАН СТРОЕНИЯ	
Б. Т. П.	Адрес: <u>Техстимовиков</u>
	№ <u>12</u>
зарт. уч-к лист	Составил <u>д. 12. 1932. Мей</u>
	Выполнил <u>д. 12. 1932. Мей</u>
	Проверил <u>" 1932 г.</u>

План строения

план II этажа

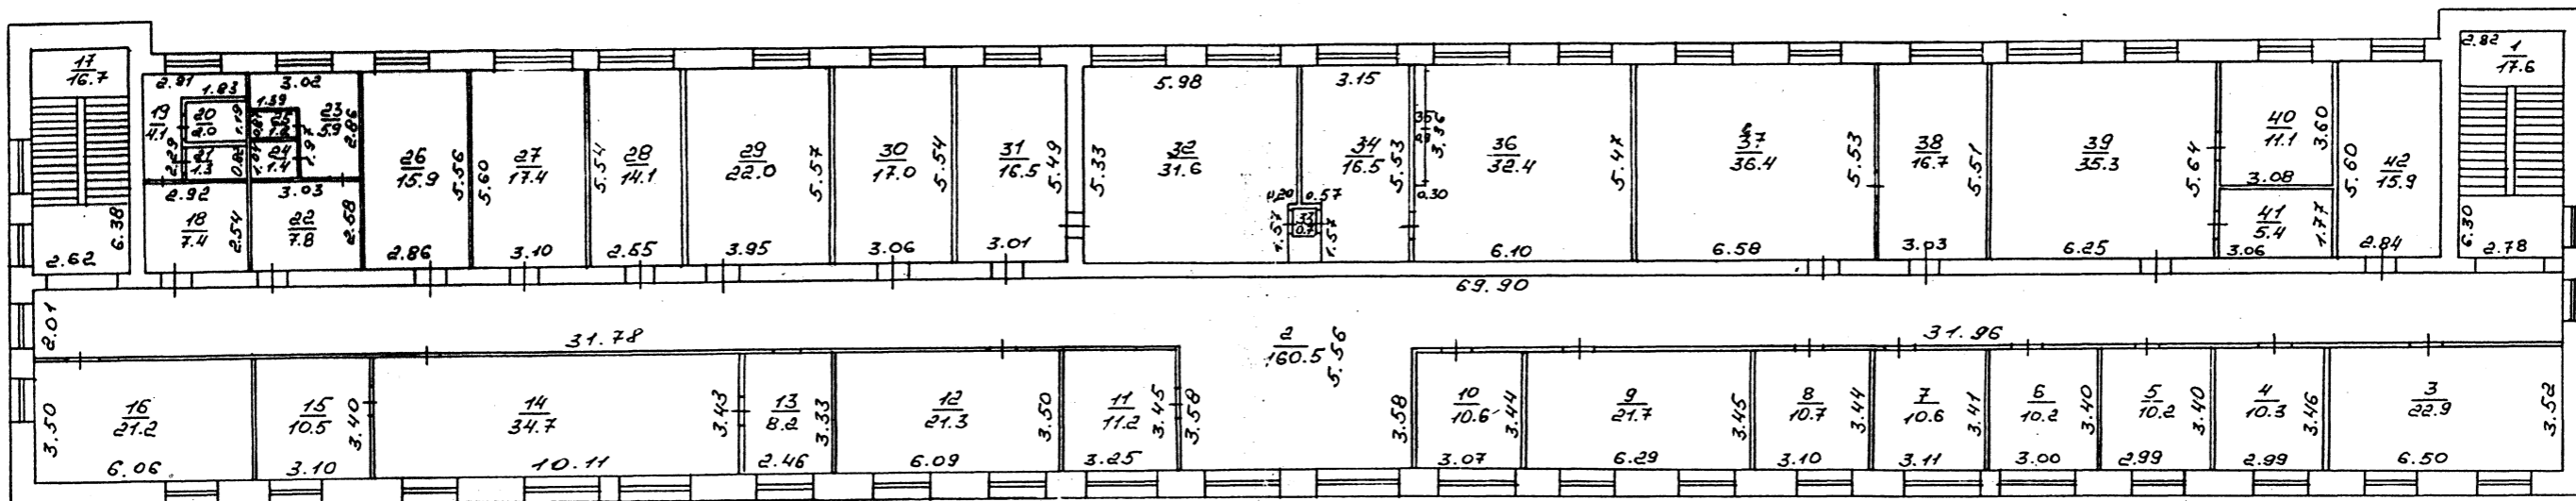

ПЛАН СТРОЕНИЯ	
Б. Т. И.	Адрес <u>Ул. Телешинских</u>
	№ <u>12</u>
варт. уч-к лист	Составил <u>А. П. Довг.</u>
	Вычертил <u>А. П. Довг.</u>
	Прозорил „ „ 193 г.
масштаб 1:100	

Масштаб 1:200
Ряз. БТИ